


ZVO
ZVO ENERGIE GMBH

Maßstab:
1:500

Auszug aus dem Bestandsplanwerk	
Ort:	Hansühn
Straße:	Danziger Straße
Hausnummer:	28

Datum:	14.07.2006
Sparte:	Wasser
	1814/53

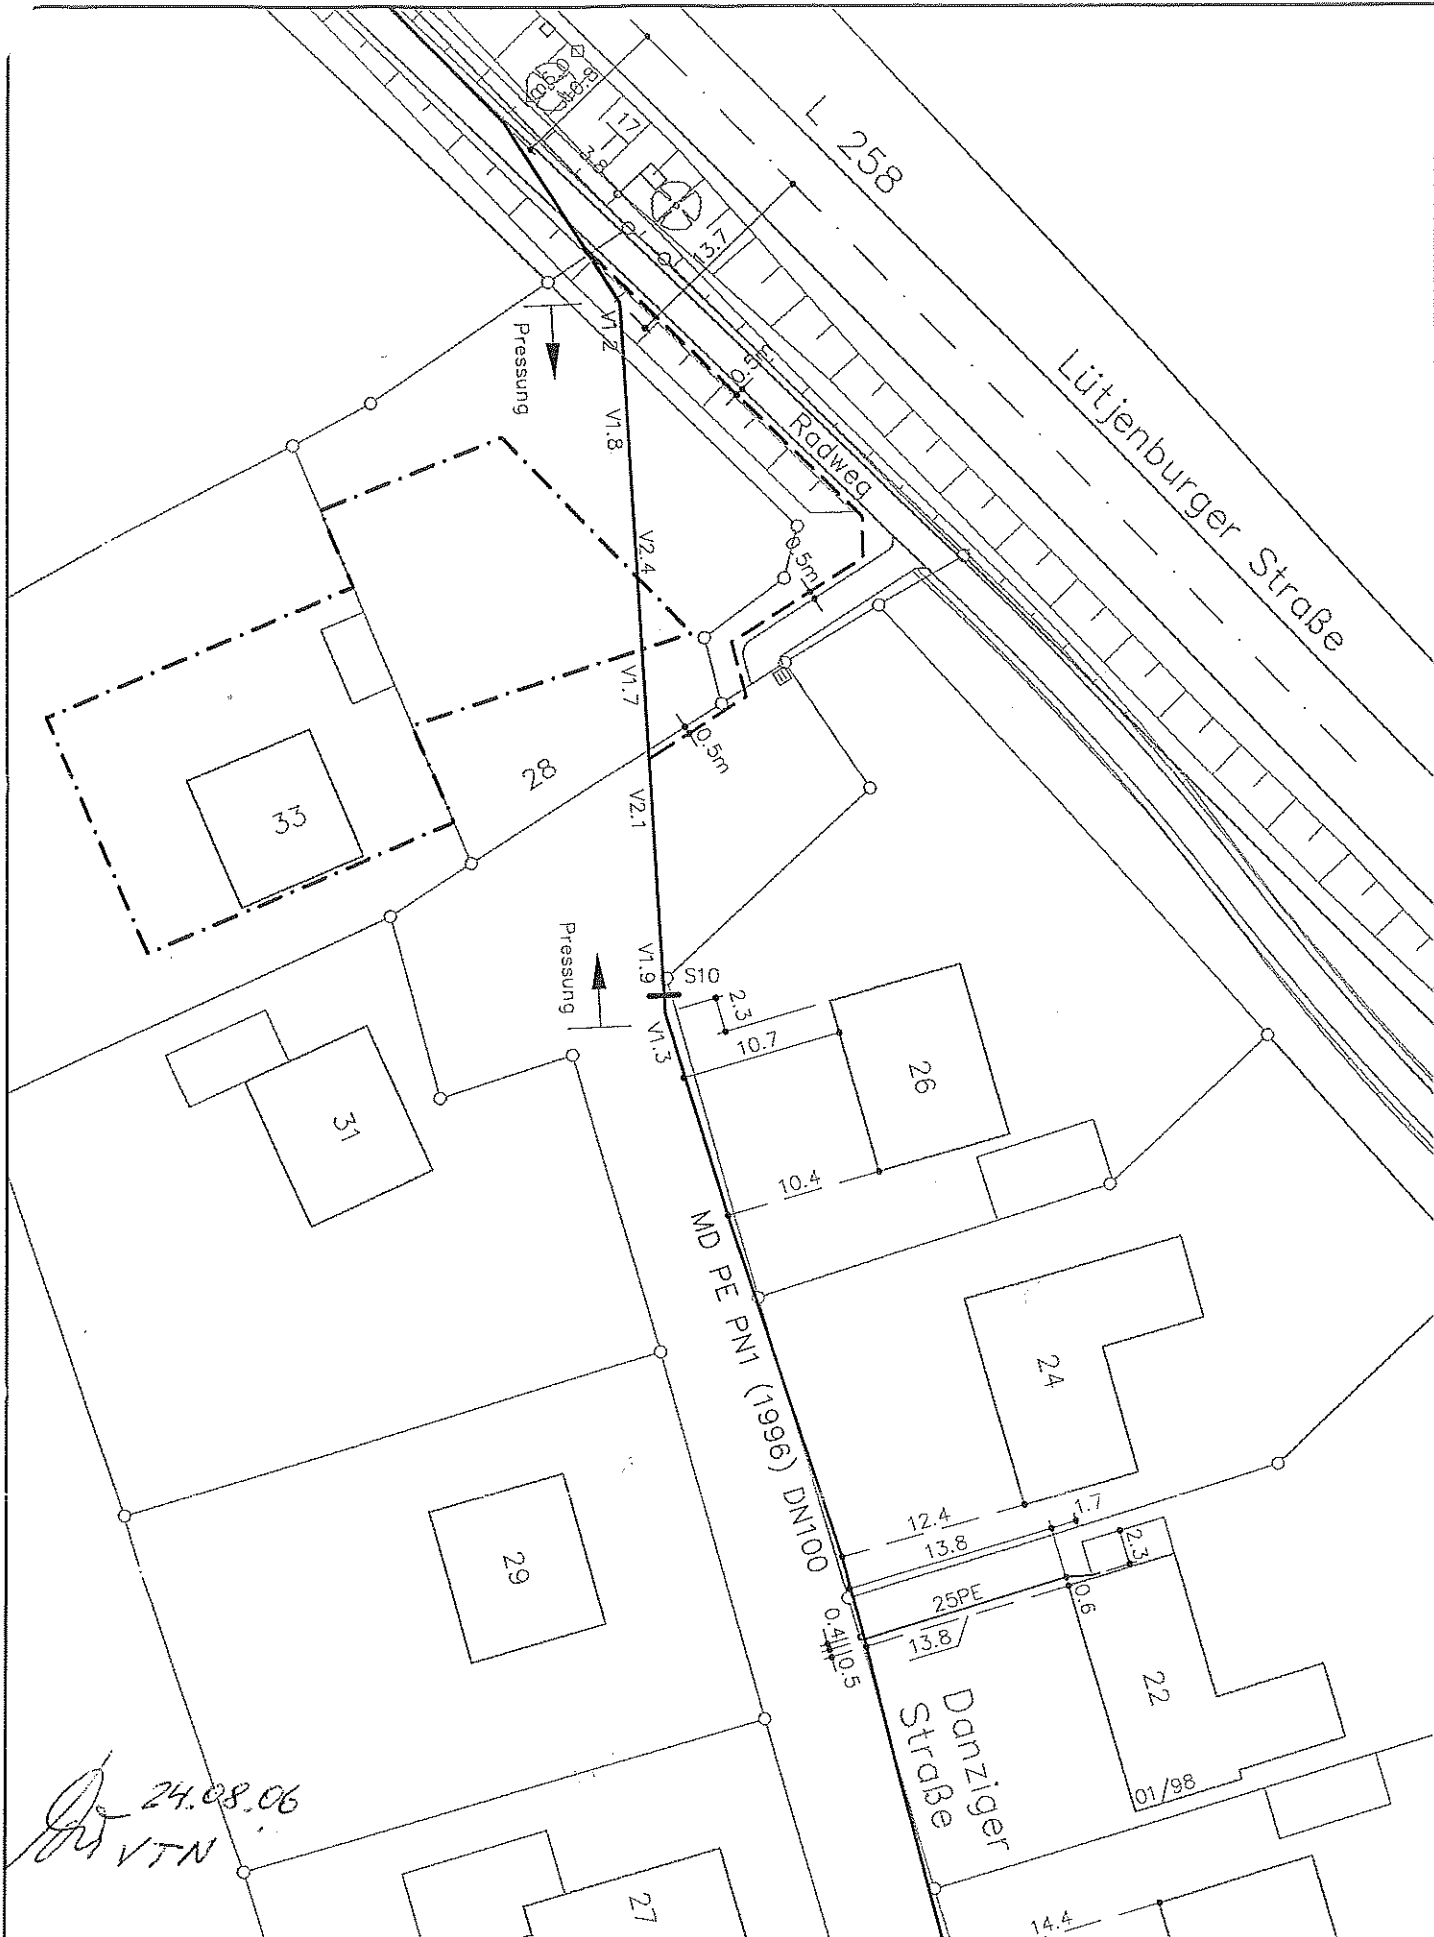

24.08.06
VTN

ZVO
ZVO ENERGIE GMBH

Maßstab:
1: 500

N

Umlegung der Gasleitung - 4. Variante		Datum: 15.08.2006
Ort:	Hansühn	Sparte: Gas 1814/63
Straße:	Danziger Straße	
Hausnummer:	28	

